

Département de la SAVOIE

Commune de **LANDRY**

Le Villard
Le Martorey

Plan de récolement
Eaux Usées - Eaux Pluviales



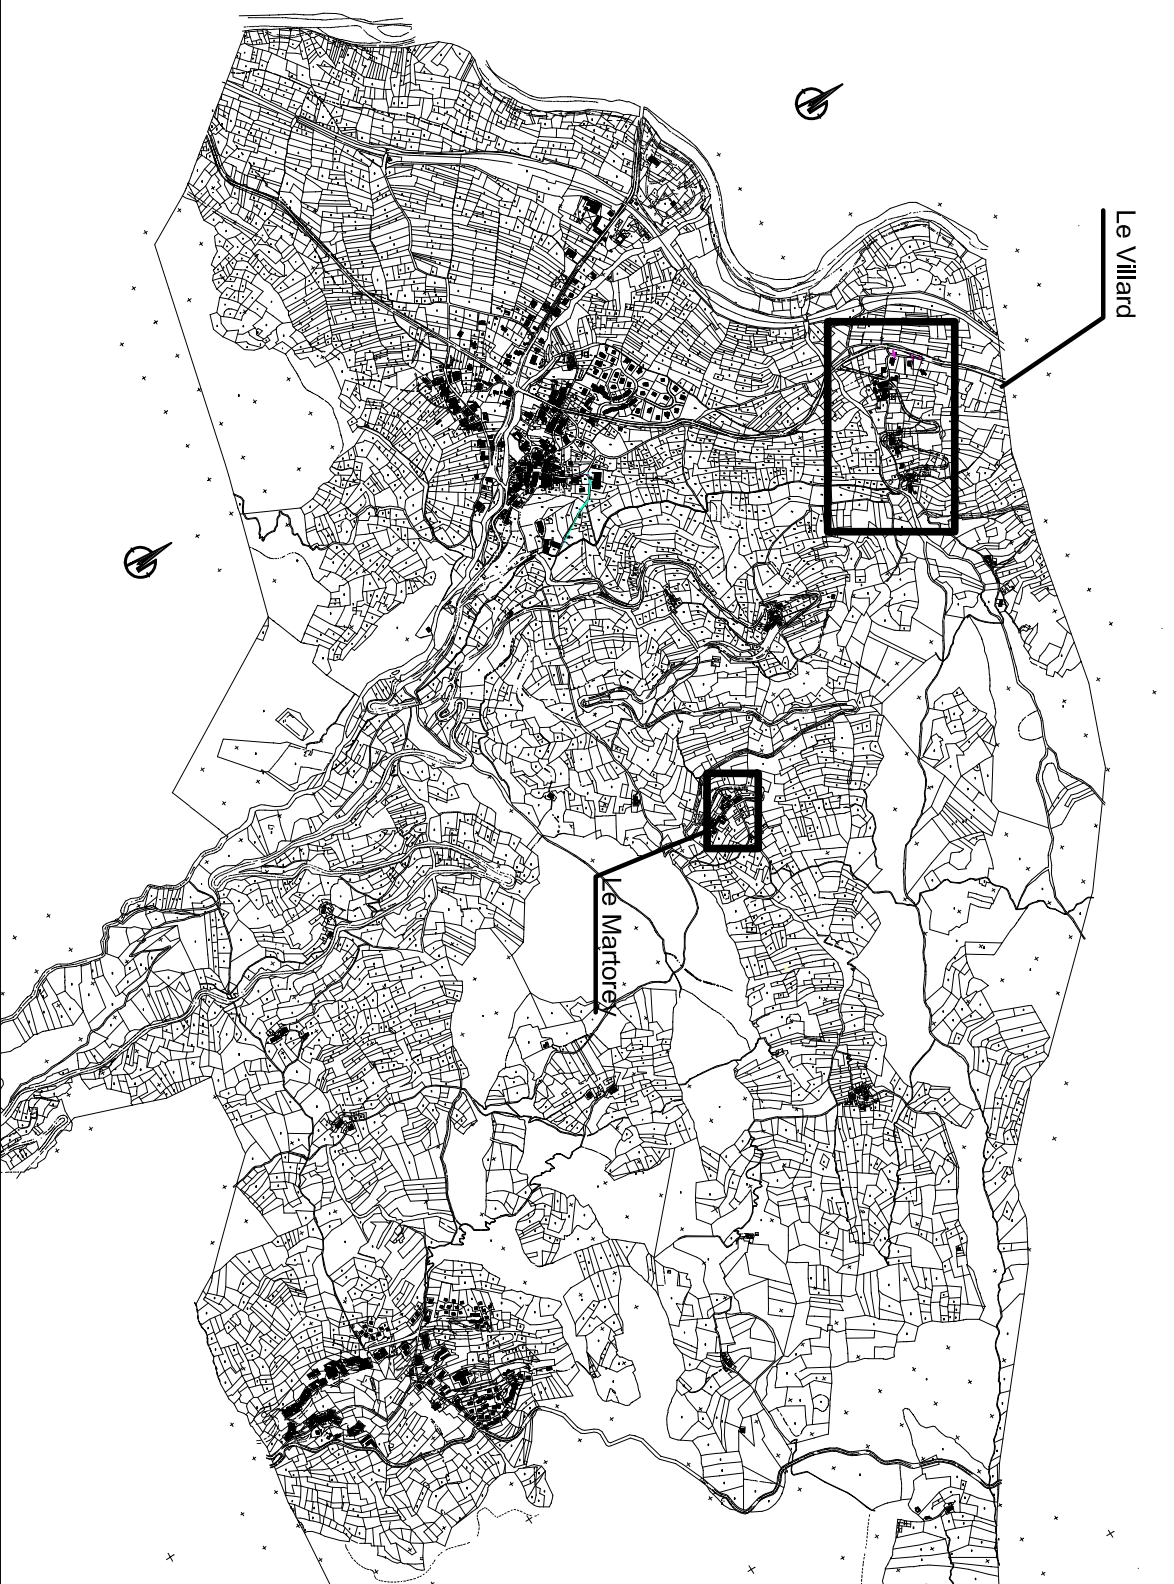
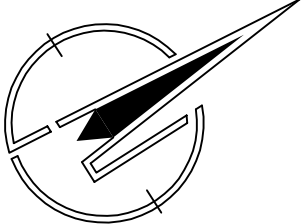
ALPEPUR
Savoir technique - BP 314
73375 LE BOURGET DU LAC Cedex
Tél/Fax : 04 79 25 34 50
e-mail : alpepur@wanadoo.fr

Echelle : 1/1000

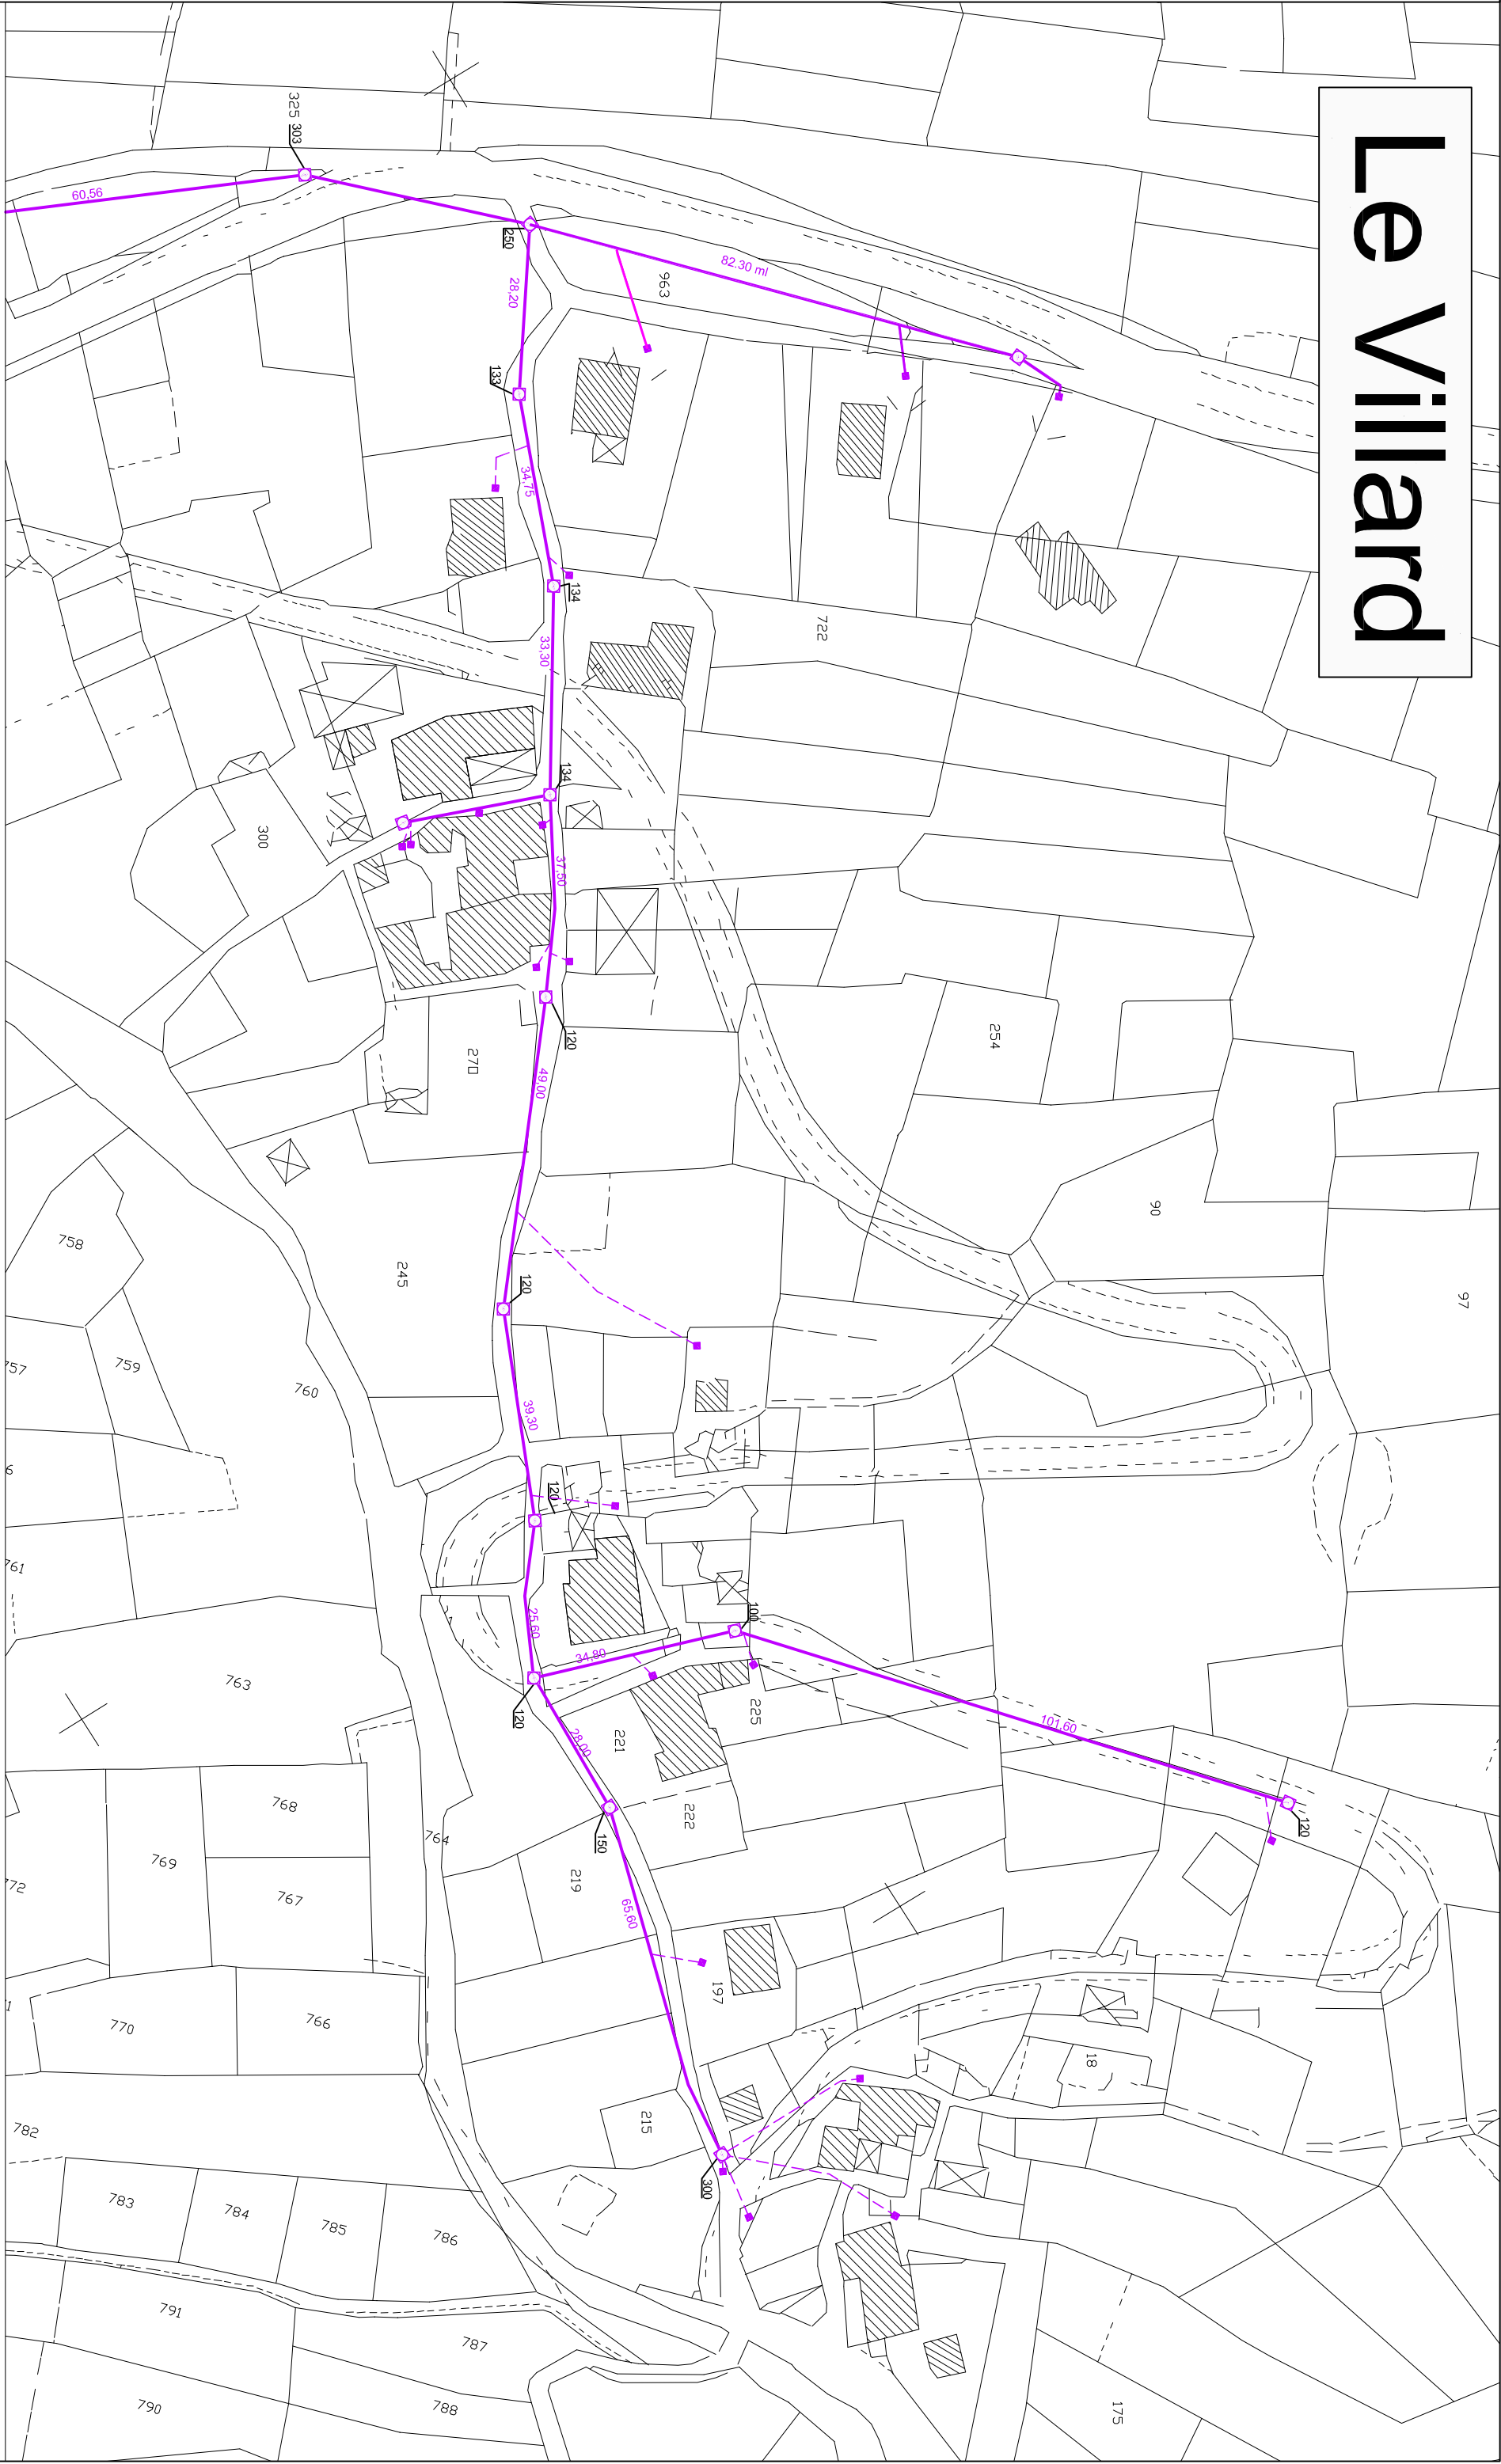
LEGENDE

Les distances sont indiquées en mètres
Les profondeurs en centimètres

- Réseau séparatif Eaux Usées
-
- Réseau séparatif Eaux Pluviales

regardboitier de branchementgrille pluviale carréegrille pluviale longuecanalisation principalebranchement privé

Le Villard



Le Martorey

