Département de la SAVOIE

LANDRY

Plans de récolement

Eau Potable

Planche 2 : Le Villard et le Parchet
Planche 3 : Le Martorey

Edition : Novembre 2010

ALP'EPUR
Savoie technolac - BP 314
73375 LE BOURGET DU LAC Cedex

Tel/Fax : 04.79.25.34.50
e-mail : alpepur@wanadoo.fr

Echelle :

1/1000

LEGENDE
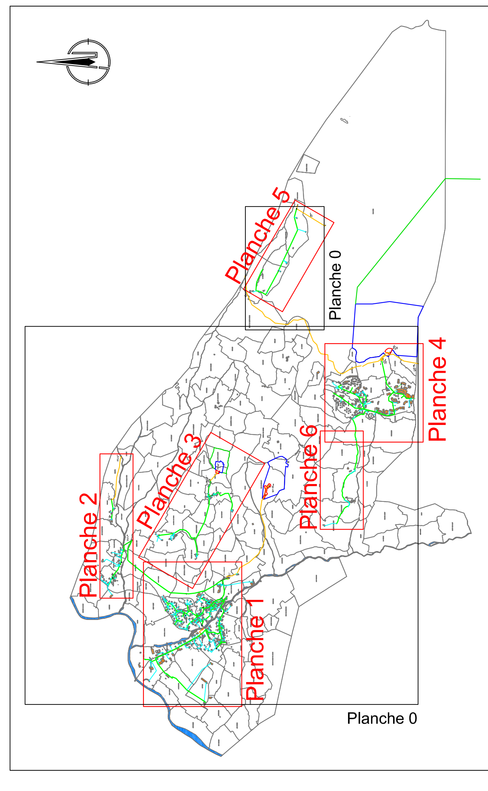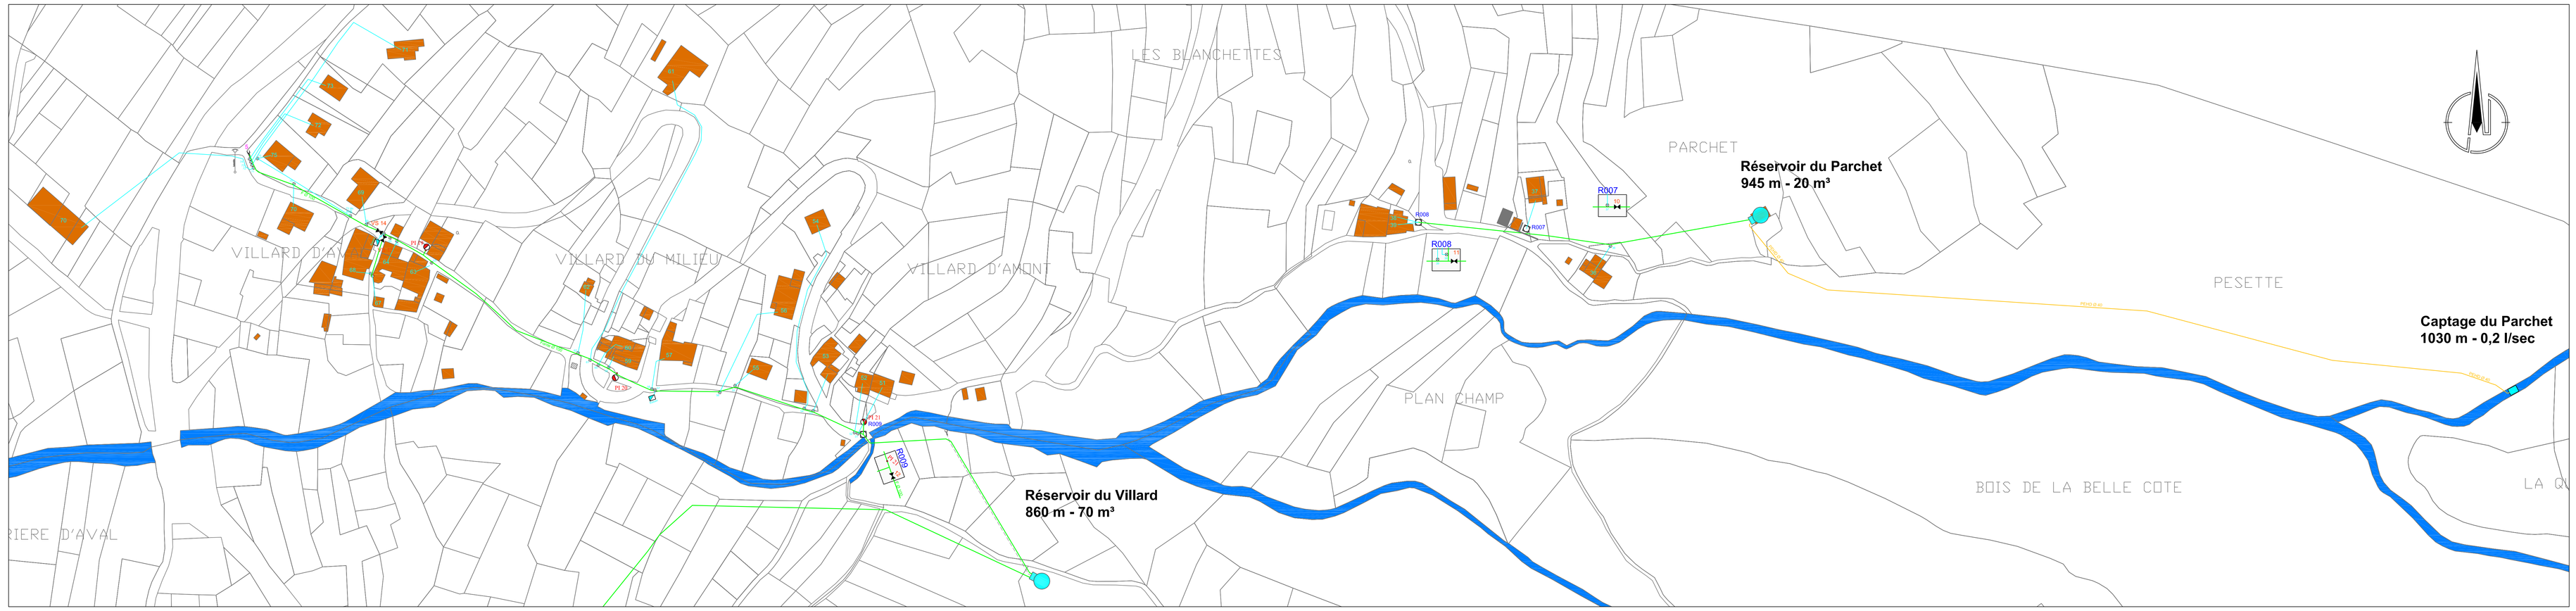
- canalisation adduction
- canalisation distribution
- captage
- périmètre de protection de captage : immédiat / rapproché / éloigné
- chambre de réunion / brise charge
- réservoir
- 1010 m : altitude et caractéristiques des ouvrages
- R305 : regard AEP + numéro
- 100 : vanne de sectionnement + numéro
- 2 : réducteur de pression + numéro
- stabilisateur de pression
- 350 : robinet 1/4 de tour et branchement + numéro
- 1 : ventouse + numéro
- 1 : vidange + numéro
- stabilisateur d'écoulement
- boîte à boue
- compteur
- borne fontaine + numéro
- bassin + numéro
- 19 : poteau incendie + numéro SDIS
- vanne poteau incendie
- Réseau d'eau industrielle